


OBIEKT: województwo: zachodniopomorskie miasto: Szczecin, 326201_1 obręb: 153 Pogodno, 326201_1.2153 działka 3/16 ulica: Jagiellońska 65	GEOSYSTEM Olejek, Wałęcki, Woźniak ul. Klonowica 38/2 71-248 Szczecin tel. (091) 423-15-55 (Jednostka wykonawstwa geodezyjnego)
Skala 1:500 Układ współrzędnych: 2000 pas 5 Poziom odniesienia wysokości: Amsterdam	Wykonano metodą cyfrową Płyta CD nr Wielkość pliku data
Kierownik roboty: Stanisław Woźniak nr upr. zawod. 17398 zakres 1 i 2 (imię, nazwisko, nr i zakres uprawnień)	Wykonano w ramach roboty geodezyjnej: MODGIK.354.1981.2014
Mapę do celów projektowych sporządzono przy wykorzystaniu: 1. Mapy zasadniczej w skali 1:500 sekcje: 5.200.17.11.1.4, 3.2 2. Danych branzowych części uzbrojenia podziemnego 3. Pomiaru zieleni wysokości i pomników przyrody oraz pomiaru innych obiektów wskazanych przez projektanta 4. Opracowanych geodezyjnie elementów planu zagospodarowania przestrzennego (linie rozgraniczające, linie regulacyjne, osie ulic)	W zakresie opracowania znajdują się punkty osnowy geodezyjnej nr: brak podlegające ochronie na podst. art. 15, art. 48 ustawy Prawo geodezyjne i kartograficzne ust. 1 pkt 3
Na mapie do celów projektowych wykazano następujące uzgodnione przez ZUDP projekty sieci uzbrojenia terenu: 1. ZUDP 563/2005 - proj. t	Granice i nr działek ewidencyjnych według danych MODGIK w: Szczecinie z dnia: 31.07.2014r.
Informacje dodatkowe: ----- zakres pomiaru 1. Mapa sporządzona została zgodnie z rozporz. MSWiA z dnia 9.11.2011r. w sprawie standardów technicznych pomiarów sytuacyjnych i wysokościowych oraz i przekazywania wyników tych pomiarów do państwowego zasobu geodezyjnego i kartograficznego (Dz.U. nr 263, poz. 1572) 2. Mapa nadaje się do celów projektowych w zakresie pomiaru 3. Wszystkie trwałe obiekty budowlane podlegają przez jednostkę wykonawstwa geodezyjnego wytyczeniu 4. Nie wyklucza się istnienia w terenie również uzbrojenia, o którym brak było informacji branzowych i nie zostało odnalezione w czasie inwentaryzacji geodezyjnej 5. Opracowanie nie dotyczy przypadku opisanego w § 79 ust. 5 w/w rozporządzenia 6. Nie ustalano służebności gruntowej zgodnie z § 80 ust. 5 w/w rozporządzenia	
Uzbrojenie opracowano na podstawie: 1. Danych branzowych - z literą B 2. Pośredniego ustalenia przebiegu aparaturą - z literą A 3. Bezpośrednich pomiarów powykonawczych - bez litery W związku z tym w częściach 1 i 2 nie gwarantuje się kompletności, a dokładność położenia uzbrojenia na mapie może być niższa od dokładności kartometrycznej mapy.	elektromagnetyczną
Aktualność mapy do celów projektowych na dzień: 28.06.2014 r.	Stanisław Woźniak Kierownik jednostki wykonawstwa geodezyjnego

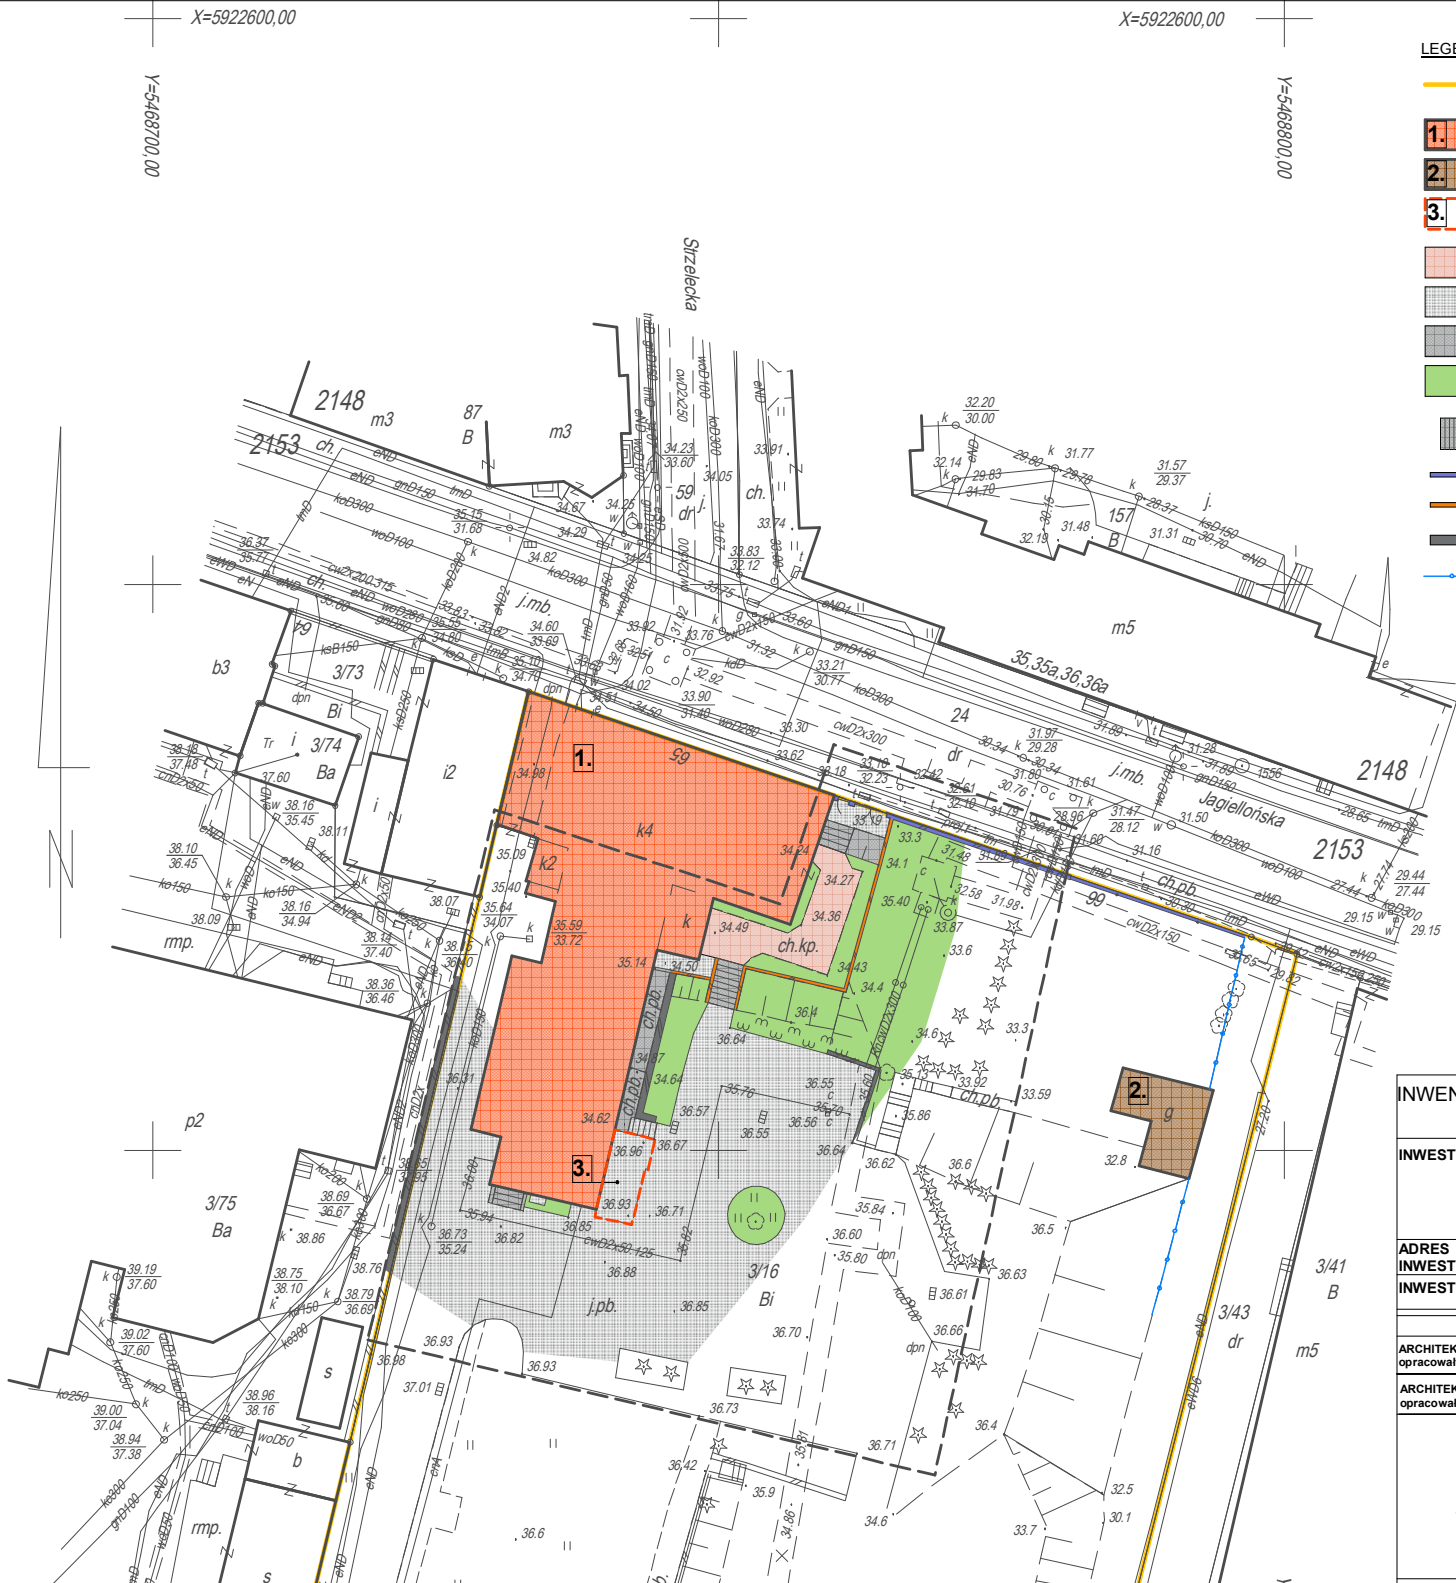

LEGENDA:	
	GRANICA DZIAŁKI
	BUDYNEK SZKOŁY - OBJĘTY OPRACOWANIEM
	BUDYNEK GOSPODARCZY
	BUDYNEK PODZIEMNY - tzw. "bunkier"
	NAWIERZCHNIA UTWARDZONA Z KOSTKI POLBRUK
	NAWIERZCHNIA UTWARDZONA Z PŁYT JUMBO/PEŁNYCH BETONOWYCH
	NAWIERZCHNIA UTWARDZONA BETONOWA
	TRAWNIK
	SCHODY ZEWNĘTRZNE
	OGRODZENIE PEŁNE MUROWANE, TYNKOWANE - ogrodzenie po granicy działki
	MURY OPOROWE Z CEGŁY KLINKIEROWEJ
	MURY OPOROWE, MUROWANE, TYNKOWANE
	OGRODZENIE AZUROWE Z ELEMENTÓW STAŁOWYCH - ogrodzenie terenu

INWENTARYZACJA: PLAN SYTUACYJNY			
INWESTYCJA:	Remont dachu budynku szkoły Specjalnego Ośrodka Szkolno-Wychowawczego, rozbiórka budynku gospodarczego i budynku podziemnego, przebudowa fragmentu ogrodzenia od strony ul. Jagiellońskiej i schodów zewnętrznych, budowa pochylni dla osób niepełnosprawnych i ogrodzenia od strony działki drogowej dz. nr 3/43		
ADRES	dz. nr 3/16 obręb 2153 Szczecin, ul. Jagiellońska 65, 70-382 Szczecin		
INWESTYCJI:	Gmina Miasto Szczecin, Specjalny Ośrodek Szkolno-Wychowawczy nr 2, ul. Jagiellońska 65, 70-382 Szczecin		
INWESTOR :	Gmina Miasto Szczecin, Specjalny Ośrodek Szkolno-Wychowawczy nr 2, ul. Jagiellońska 65, 70-382 Szczecin		
	OPRACOWALI:	nr upr.	podpisy
ARCHITEKTURA opracował	mgr inż. arch. Miłosz STACHERA	11/ZPOIA/2005	
ARCHITEKTURA opracowała	mgr inż. arch. Anna BOCZAR	2/ZPOIA/OKK/2013	
 www.mito7.pl, pracownia@mito7.pl ul. Sowńskiego 24, 70-236 Szczecin tel/fax 914319926, kom. 608031884		DATA:	07.2014
		SKALA:	1:500
		NR RYS.:	1/1